
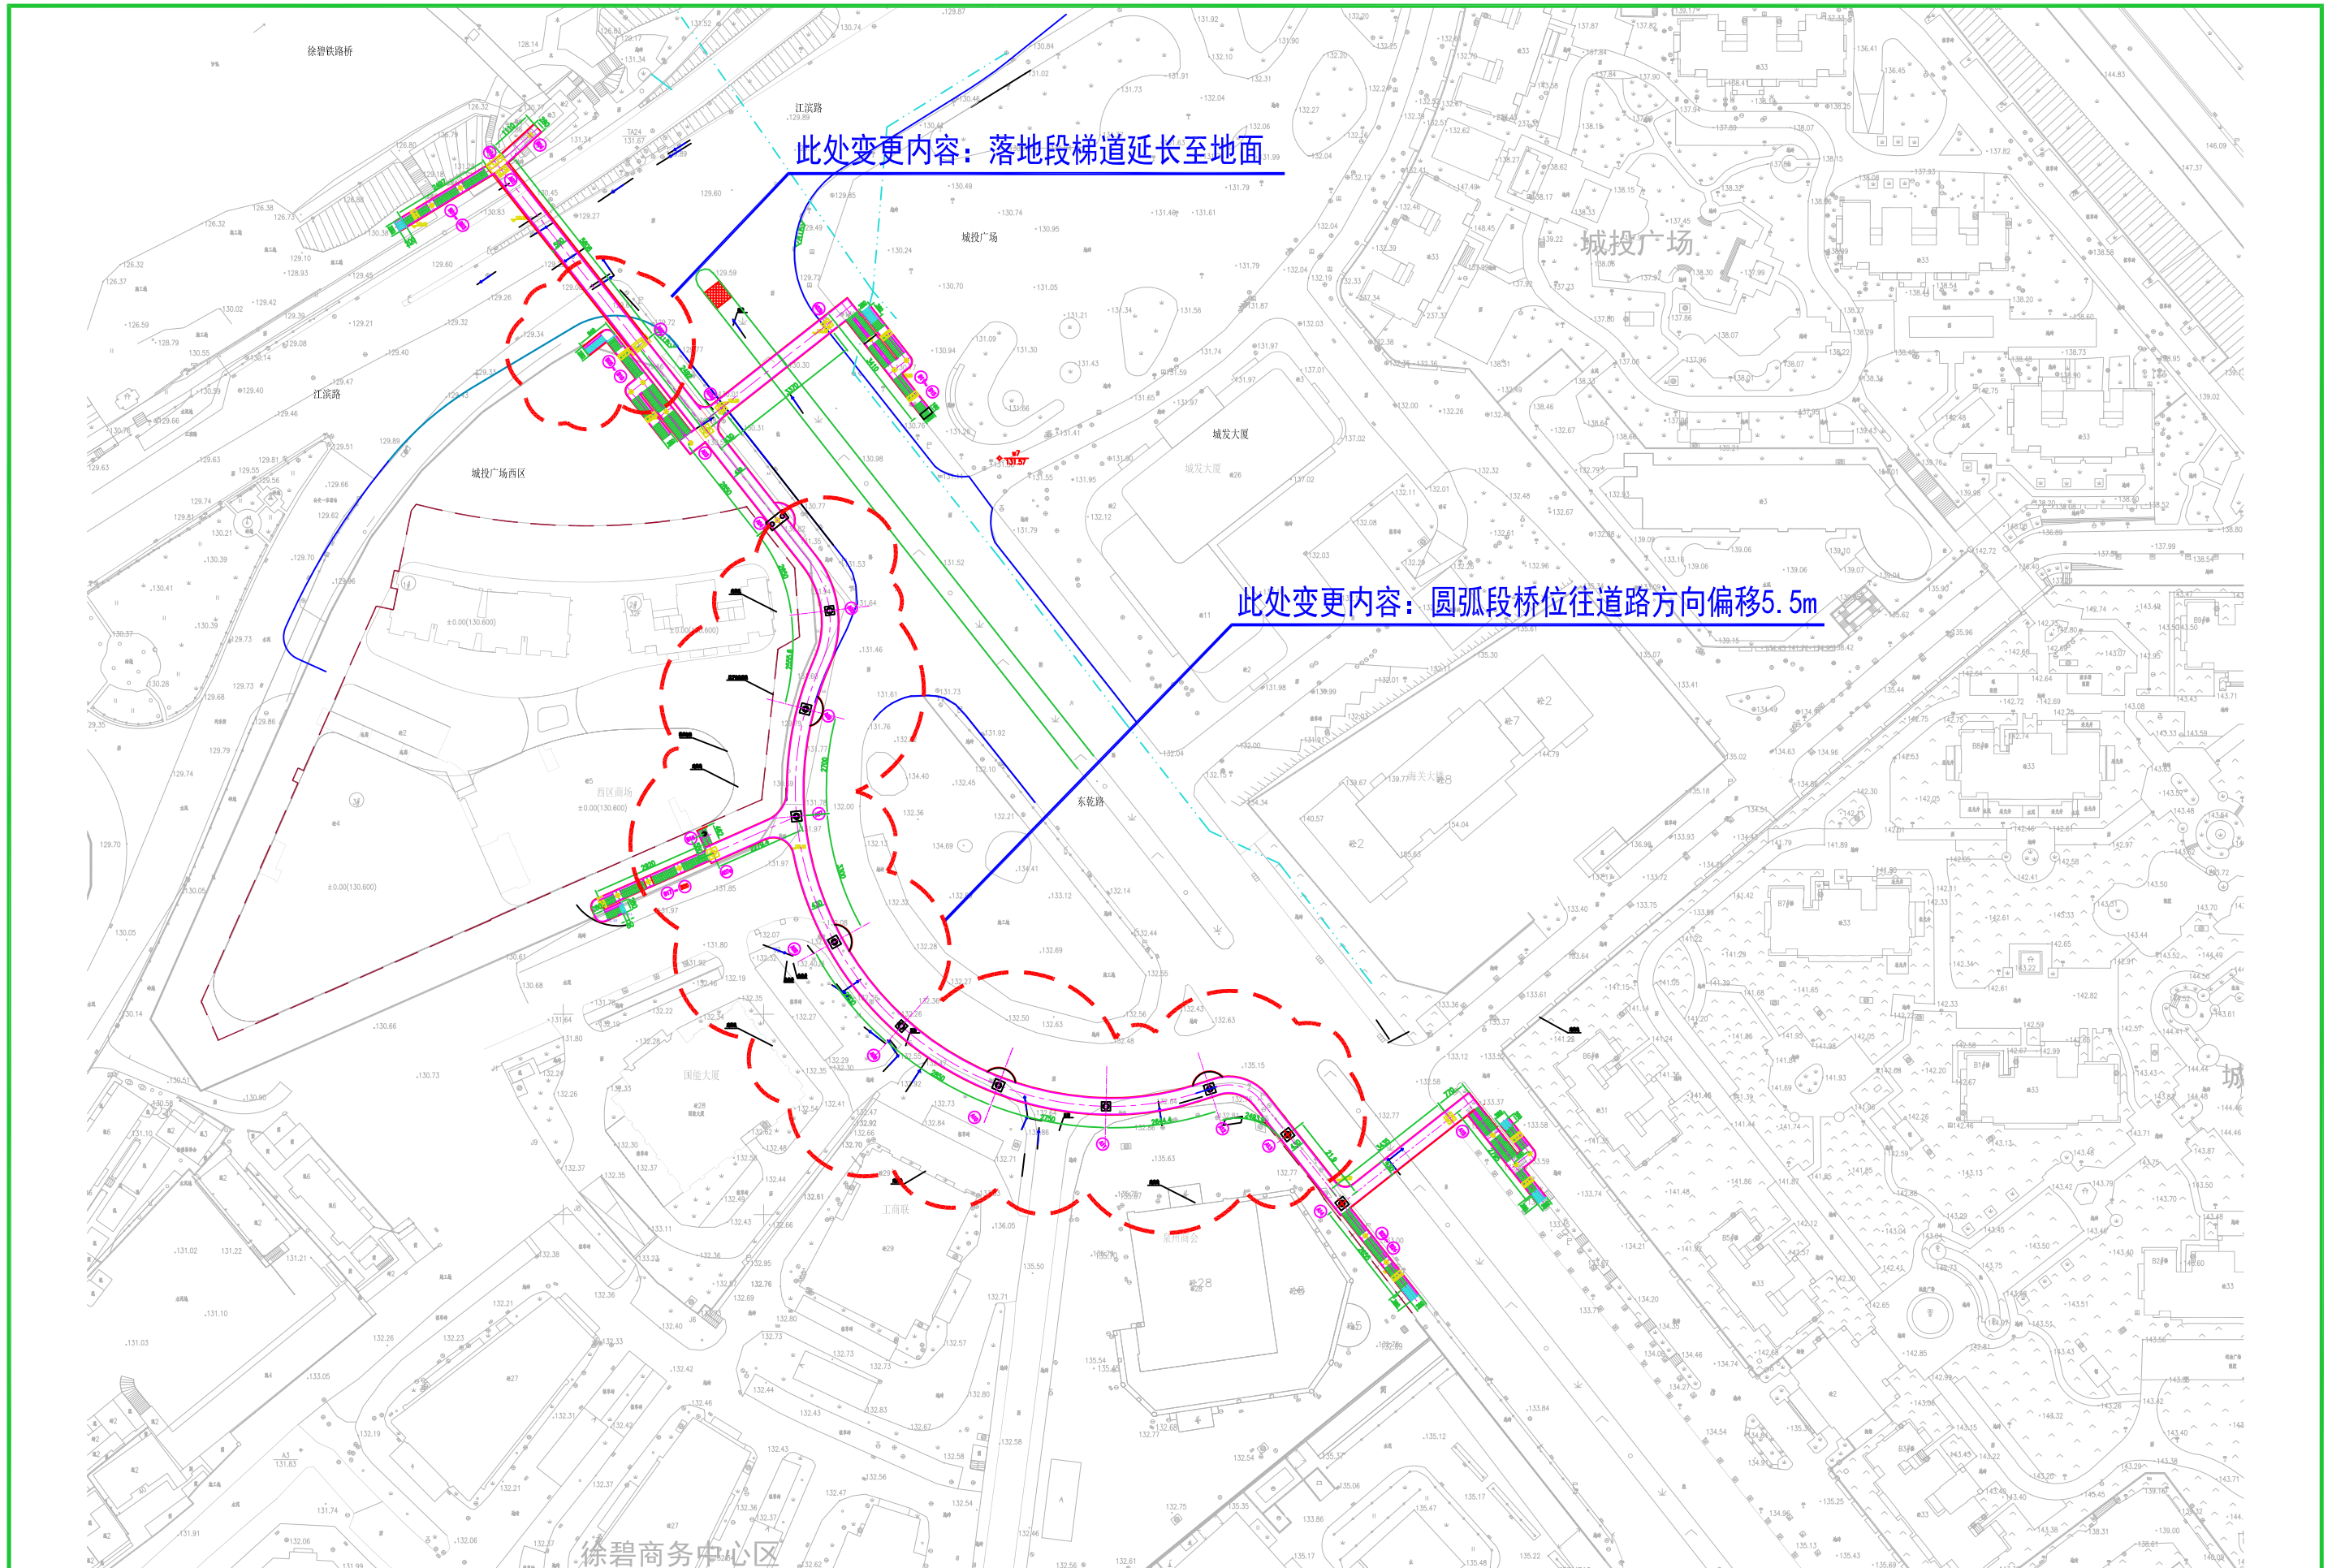


福建省工程勘察设计图纸专用章  
 福建东南设计集团有限公司  
 资质等级: 乙级/证书: A235004038  
 有效期至: 2026年01月15日

三明市市政(道桥)工程  
 一类B  
 13025  
 竣工图审查专用章

附注:  
 1: 本图比例 1:2000

 福建东南设计集团有限公司 Fujian Province SouthEast Architecture Design Institute P.R.China 地址: 福建省三明市新市中路208号 ADD: New City Road No.208, Sanming City, Fujian Province, P.R.China	项目负责人 Project Person in Charge 卿福民 卿福民	设计 Design 卿福民 卿福民	校核 Check 黄志君 黄志君	工程名称 Project 三明六路商圈互联互通1#天桥项目	图别 Drawing Sort 施工图	工号 Project No. SZ2020-23
	专业负责人 Specialized Person in Charge 陈少智 陈少智	校核 Check 黄志君 黄志君	图名 Drawing Name 桥位平面图 (1/4)	图号 Drawing No. QL-02	日期 Date 2020.08	日期 Date 2020.08



此处变更内容：落地段梯道延长至地面

此处变更内容：圆弧段桥位往道路方向偏移5.5m



福建东南设计集团有限公司  
Fujian Province Southeast Architecture Design Institute P.R.China  
地址：福建省三明市新市中路208号  
ADD: New City Road No.208, SanMing City, Fujian Province, P.R.China

项目负责人  
Project Person in Charge  
专业负责人  
Specialized Person in Charge

卿福民  
陈少智

设计  
Design  
校核  
Check

陈少智  
黄志君

审核  
Examiner

卿福民

工程名称  
Project  
图名  
Drawing Name

三明六路商圈互联互通1#天桥项目  
桥位平面变更图(1/4)

图别  
Drawing Sort  
图号  
Drawing No.

施工图  
QL-02(更1)

工号  
Project No.  
日期  
Date

2020.08